

PROVINCIA DI MODENA
COMUNE DI BOMPORTO

REALIZZAZIONE DI FABBRICATO AD USO SALA RIUNIONI
PER IL GRUPPO COMUNALE VOLONTARI DI PROTEZIONE
CIVILE DA REALIZZARE IN BOMPORTO, IN VIA F. DE
ANDRÈ

ES: PROGETTO ARCH. E COMPARATIVA - As built


PIANTE PROSPETTI SEZIONE - ELAB. MIS. ATTIVE E PASSIVE

ES ARC
4 PRO:PT-PR-SZ As built

1:100
1:50

Committente: COMUNE DI BOMPORTO
via Per Modena, 7
41030 Bomporto -MO-


progettista: geom. TIZIANO VALLI
via Gorghetto 29, 41030 Solara (Mo)
cell. 3381521510 fax. 059 901676
e-mail geom.valli@virgilio.it

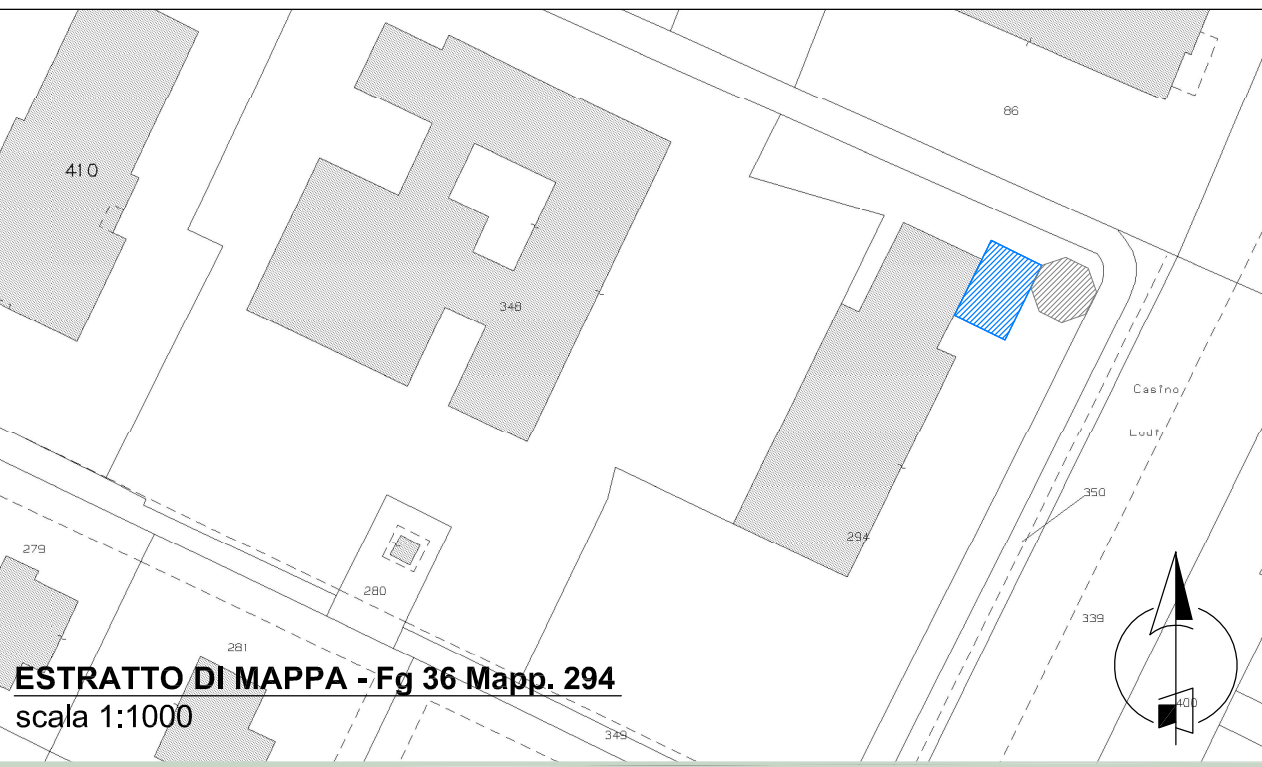


ESTRATTO DI MAPPA - Fg 36 Mapp. 294
scala 1:1000

14/06/2019


AS BUILT - COME ESEGUITO

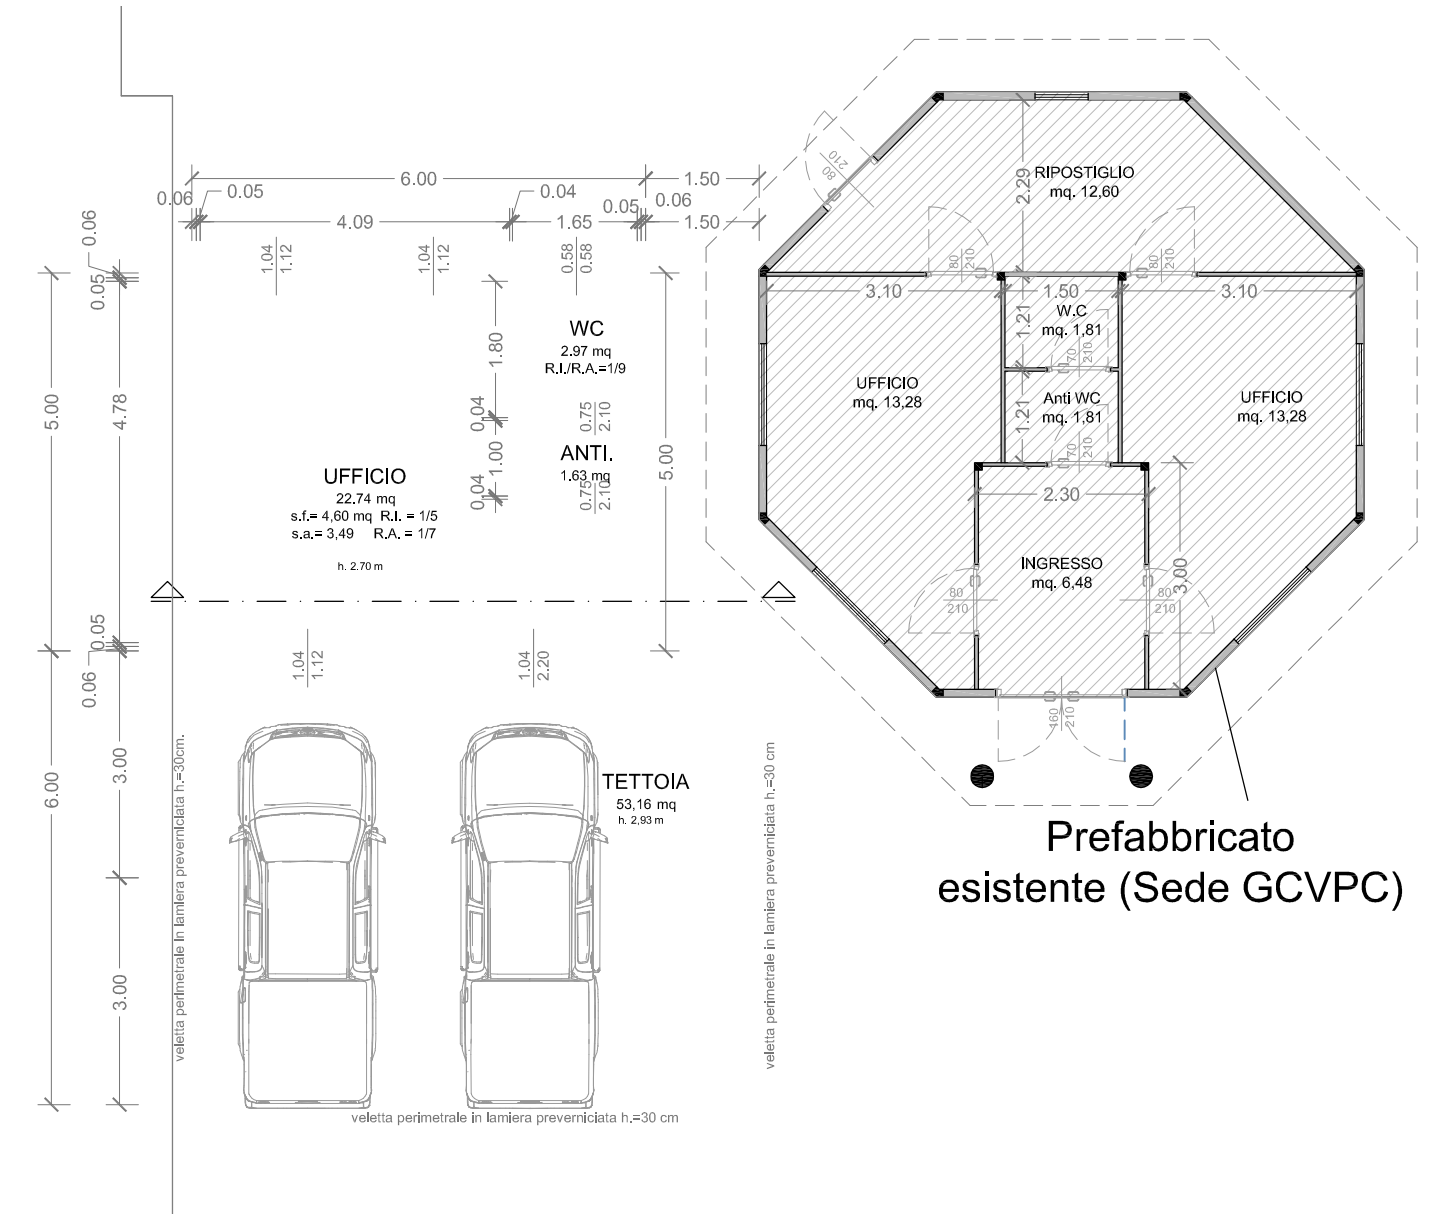

PIANO TERRA 1:100

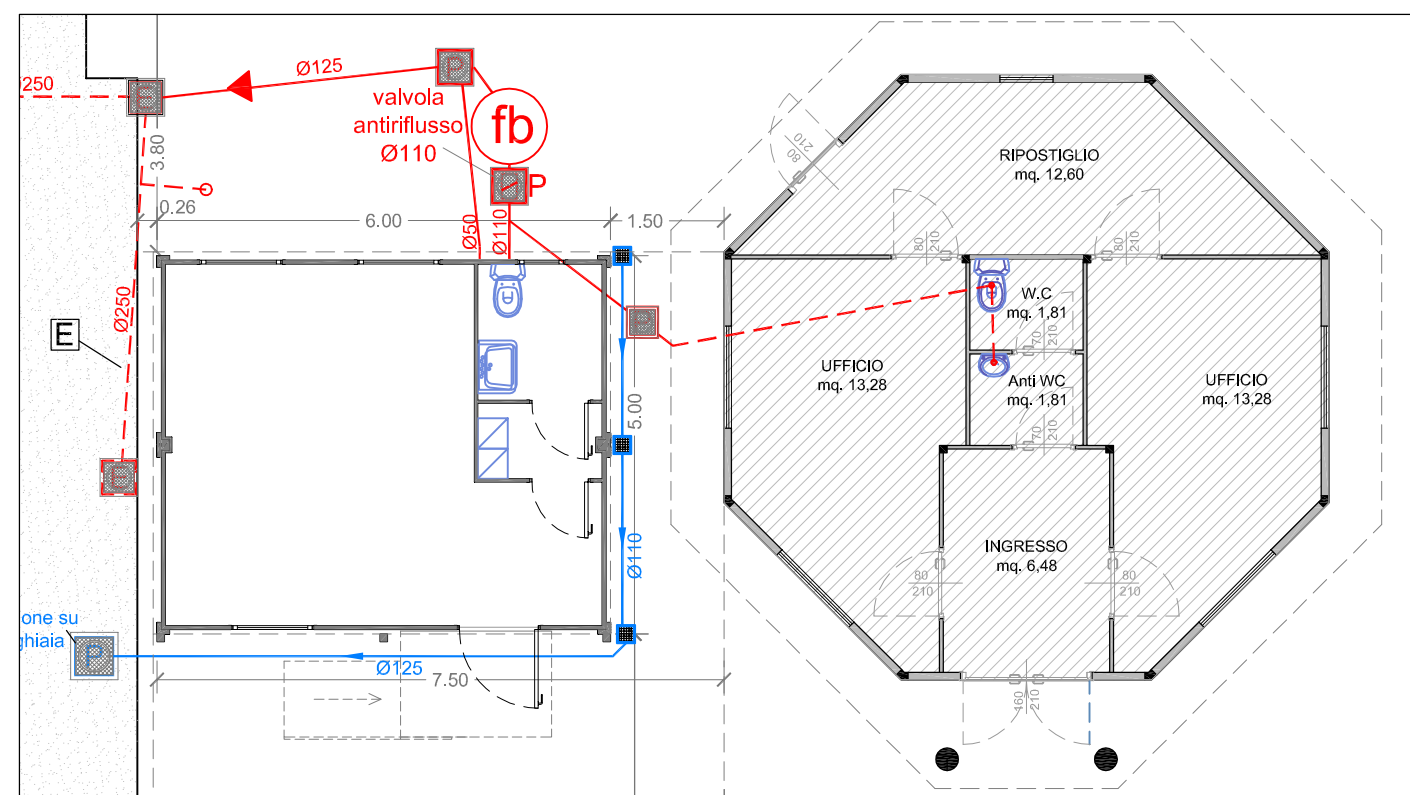

ESTRATTO PLANIM.FOGNE 1:100 - MISURE ANTIALLAGAMENTO

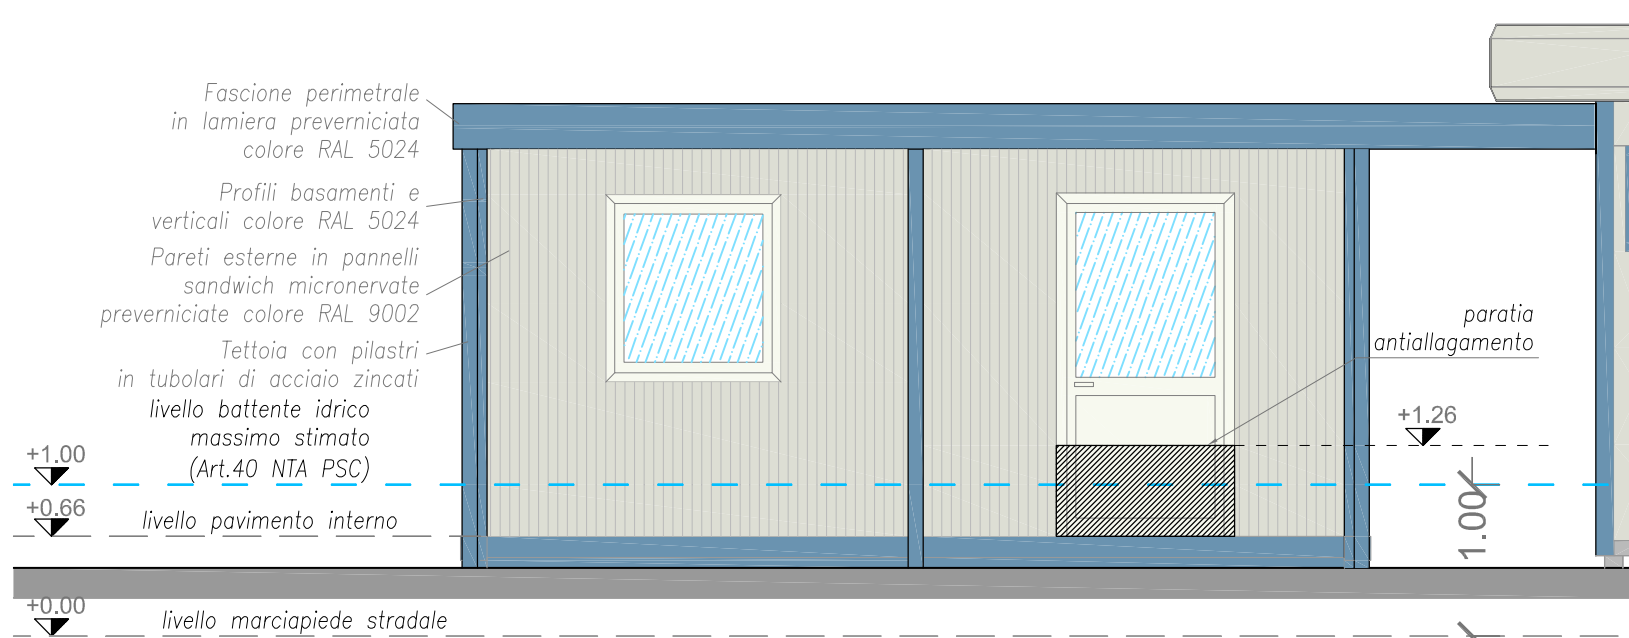


PROSPETTO SUD 1:50 - MISURE ANTIALLAGAMENTO




foto esempio paratie anti alluvione




foto esempio valvola antiriflusso

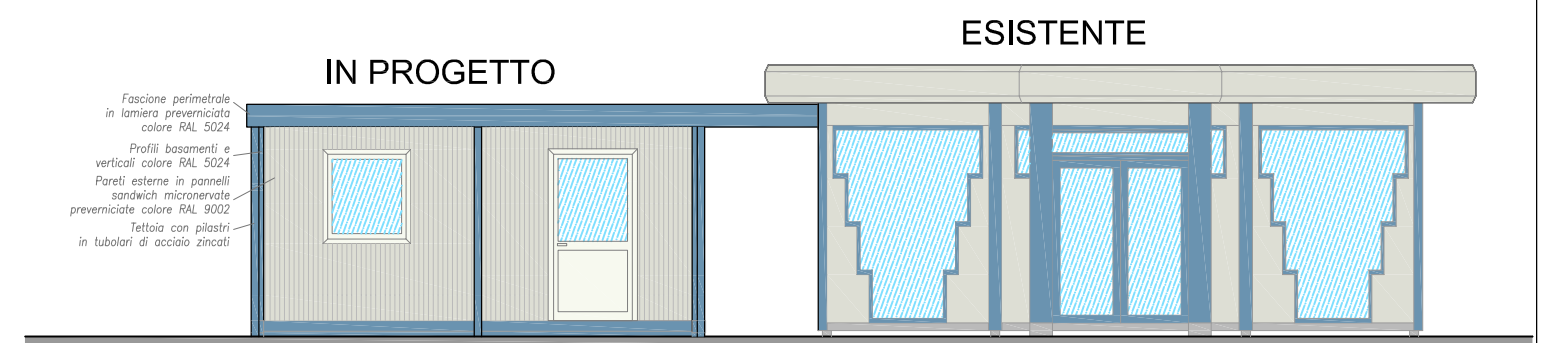


PROSPETTO SUD

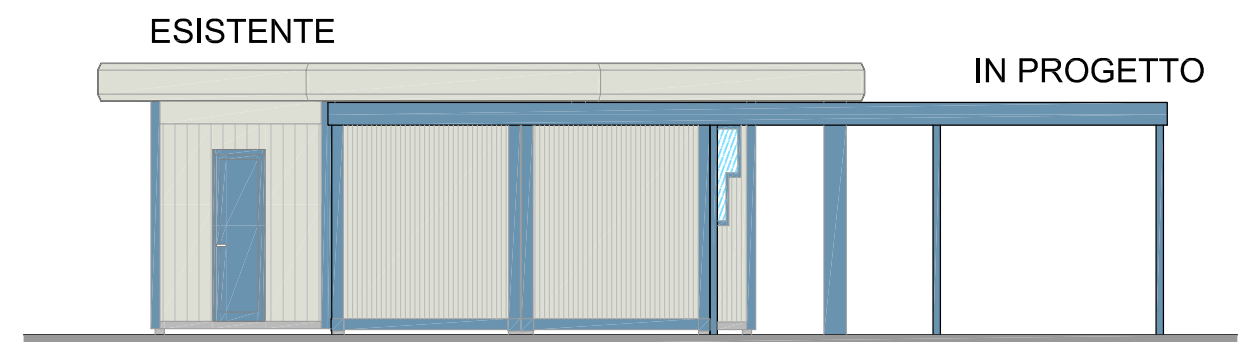

PROSPETTO OVEST

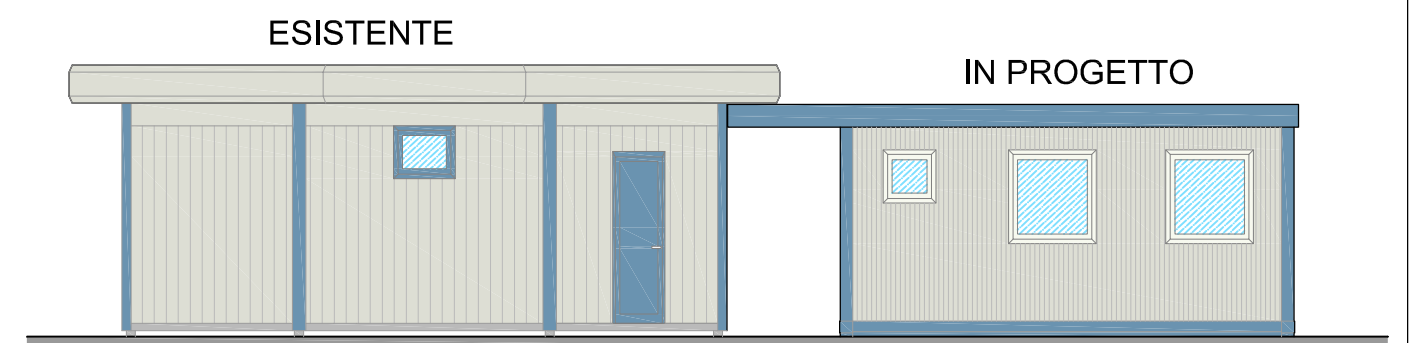

PROSPETTO NORD

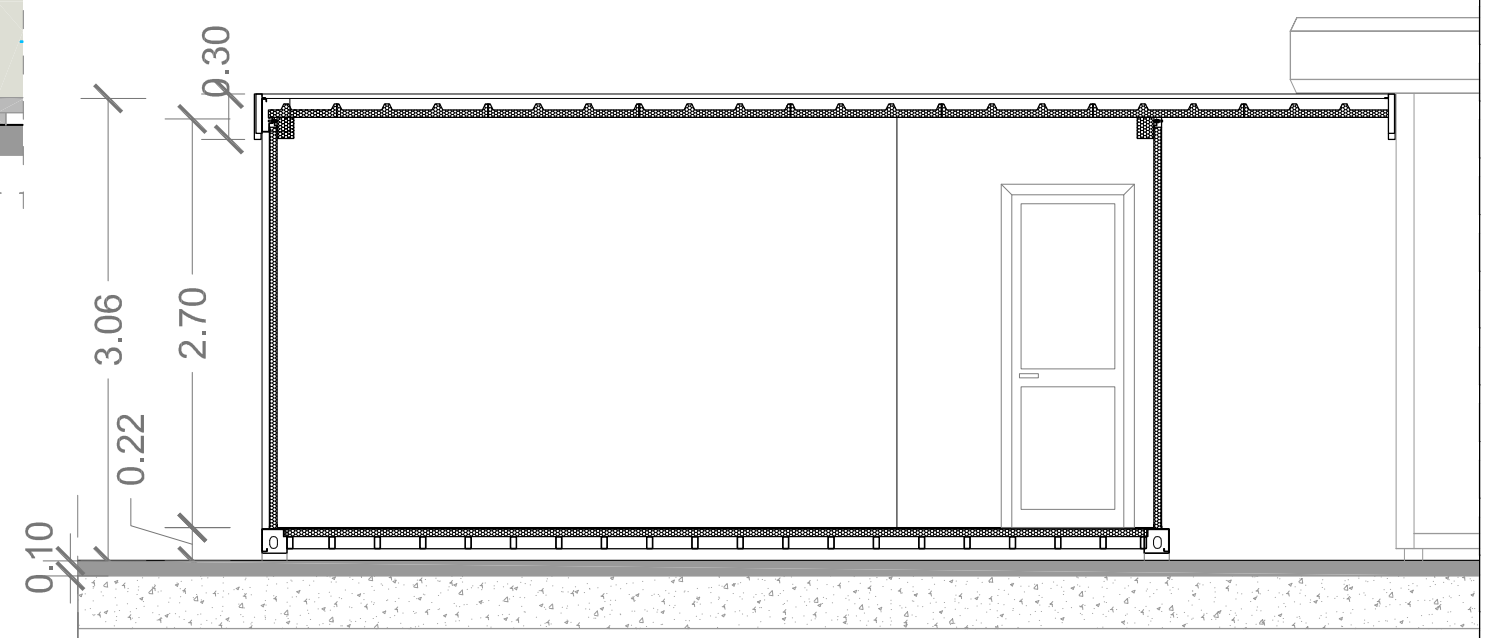

SEZIONE PARTICOLARE 1:50